Parco della Libertà o parco Saline

Chiosco adibito a servizi e ristoro

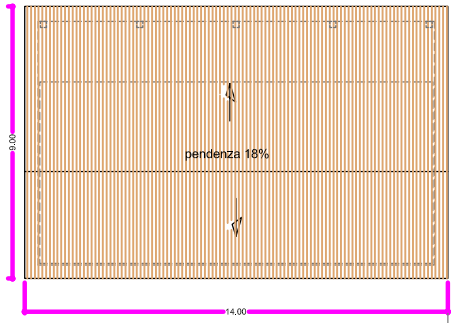

planimetria della copertura

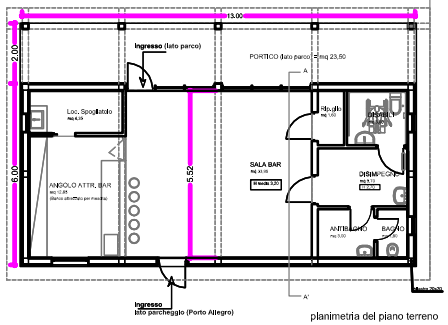

planimetria del piano terreno

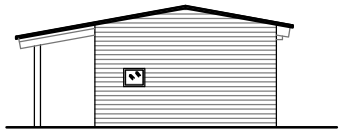

Prospetto sud est (lato ingresso parco)

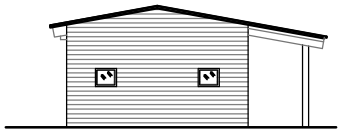

Prospetto nord ovest (lato flume)

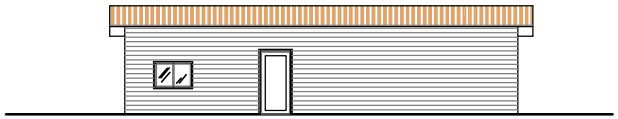

Prospetto nord est (lato Parcheggio verso P. Allegro)

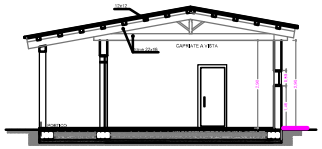

sezione trasversale AA'

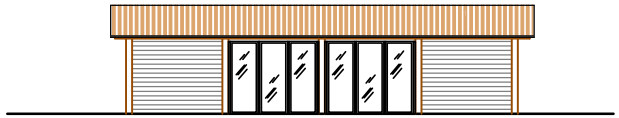

Prospetto sud ovest (lato parco)

Chiosco adibito a servizi e ristoro
Planimetrie, prospetti e sezione in - Scala 1:100 _
"as built"